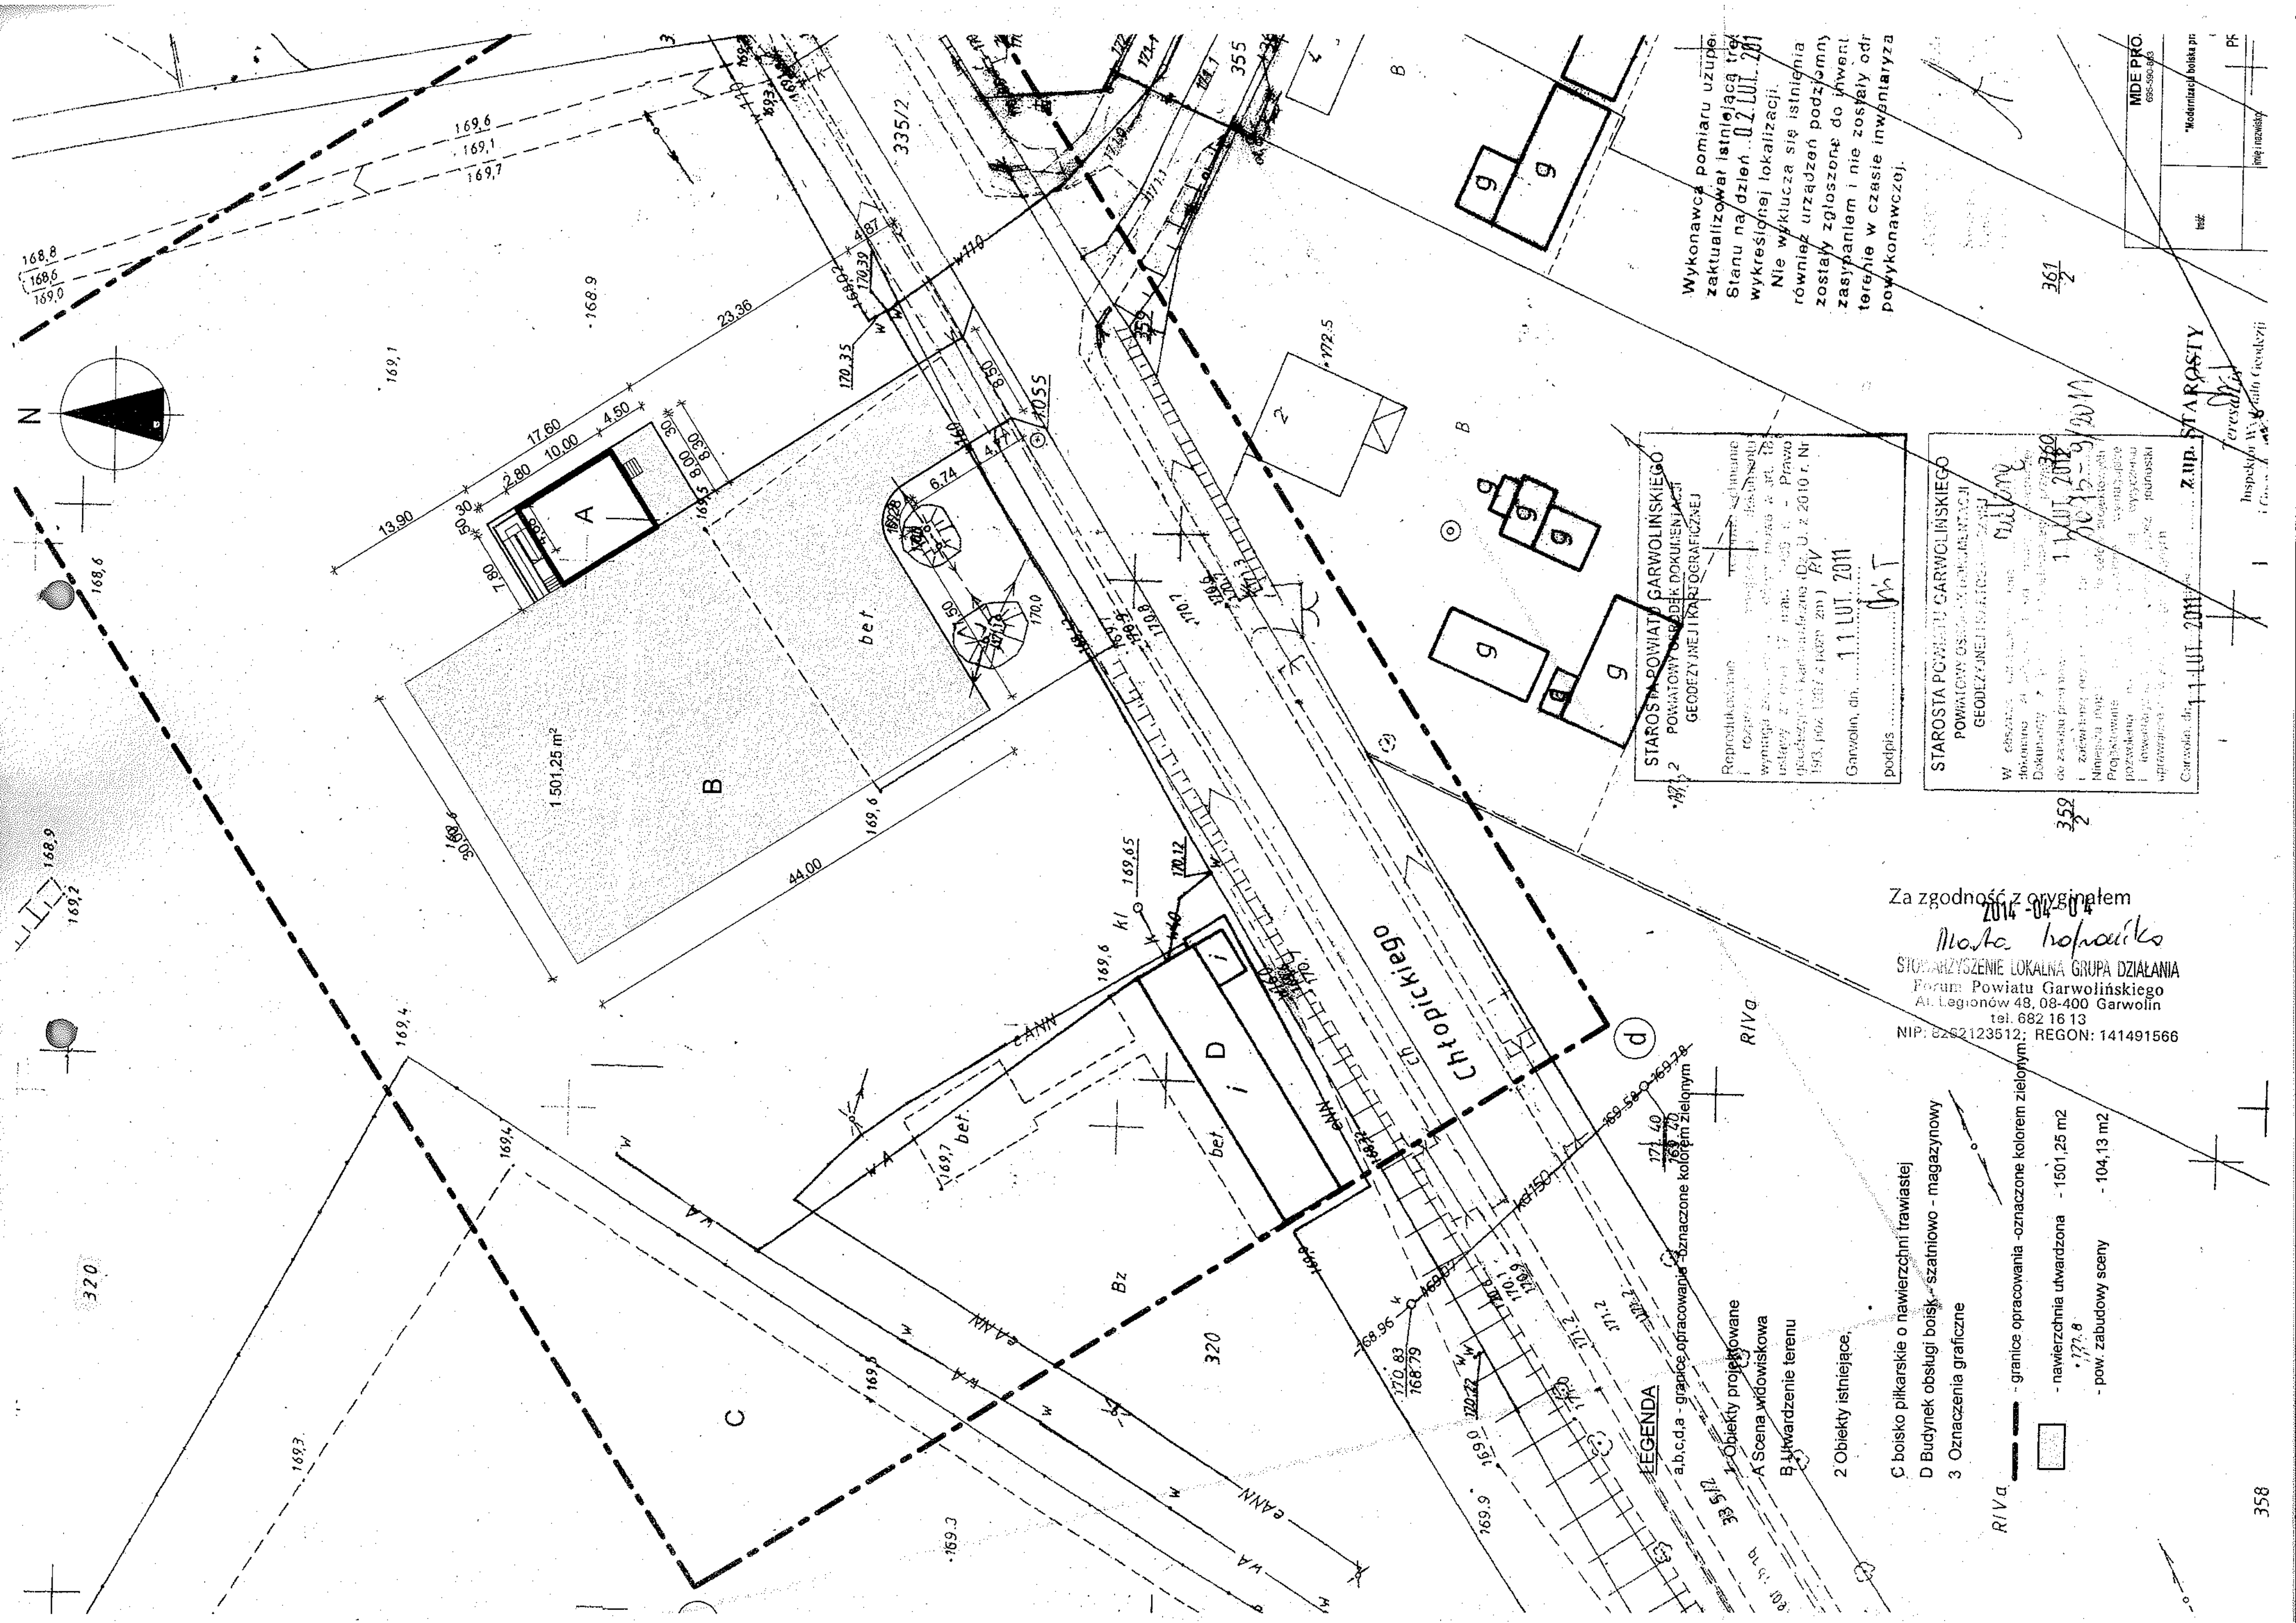
Chłopickiego
A
B
C
D
1.501,25 m²
bet
Bz
320
335/2
355
361/2
359/2
358
LEGENDA
a,b,c,d,a - granice opracowania -oznaczone kolorem zielonym
1 Obiekty projektowane
A Scena widowiskowa
B Utwardzenie terenu
2 Obiekty istniejące,
C boisko piłkarskie o nawierzchni trawiastej
D Budynek obsługi boisk - szatniowo - magazynowy
3 Oznaczenia graficzne
- granice opracowania -oznaczone kolorem zielonym
- nawierzchnia utwardzona - 1501,25 m2
- pow. zabudowy sceny - 104,13 m2
Wykonawca pomiaru uzupe
zaktualizował istniejącą tre
Stanu na dzień 02.LUT. 201
wykreślonej lokalizacji.
Nie wyklucza się istnienia
również urządzeń podziemny
zostały zgłoszone do inwent
zasypaniem i nie zostały odr
terenie w czasie inwentaryza
powykonawczej.
STAROSTA POWIATU GARWOLIŃSKIEGO
POWIATOWY OŚRODEK DOKUMENTACJI
GEODEZYJNEJ I KARTOGRAFICZNEJ
Garwolin, dn. 11 LUT. 2011
podpis
STAROSTA POWIATU GARWOLIŃSKIEGO
Garwolin, dn. 11 LUT. 2011
z up. STAROSTY
Inspektor Wydziału Geodezji
MDE PRO.
695-590-863
Za zgodność z oryginałem
2014 -04- 04
STOWARZYSZENIE LOKALNA GRUPA DZIAŁANIA
Forum Powiatu Garwolińskiego
Al. Legionów 48, 08-400 Garwolin
tel. 682 16 13
NIP: 8262123512; REGON: 141491566